MAPA ZASADNICZA

Załącznik nr 3
do postępowania nr ZP-381-37/2019

Skala 1 : 500

Sekcja : 5.182.34.17.2.2; 5.182.34.12.4.4

INWENTARYZACJA POWYKONAWCZA OBIEKTU BUDOWLANEGO

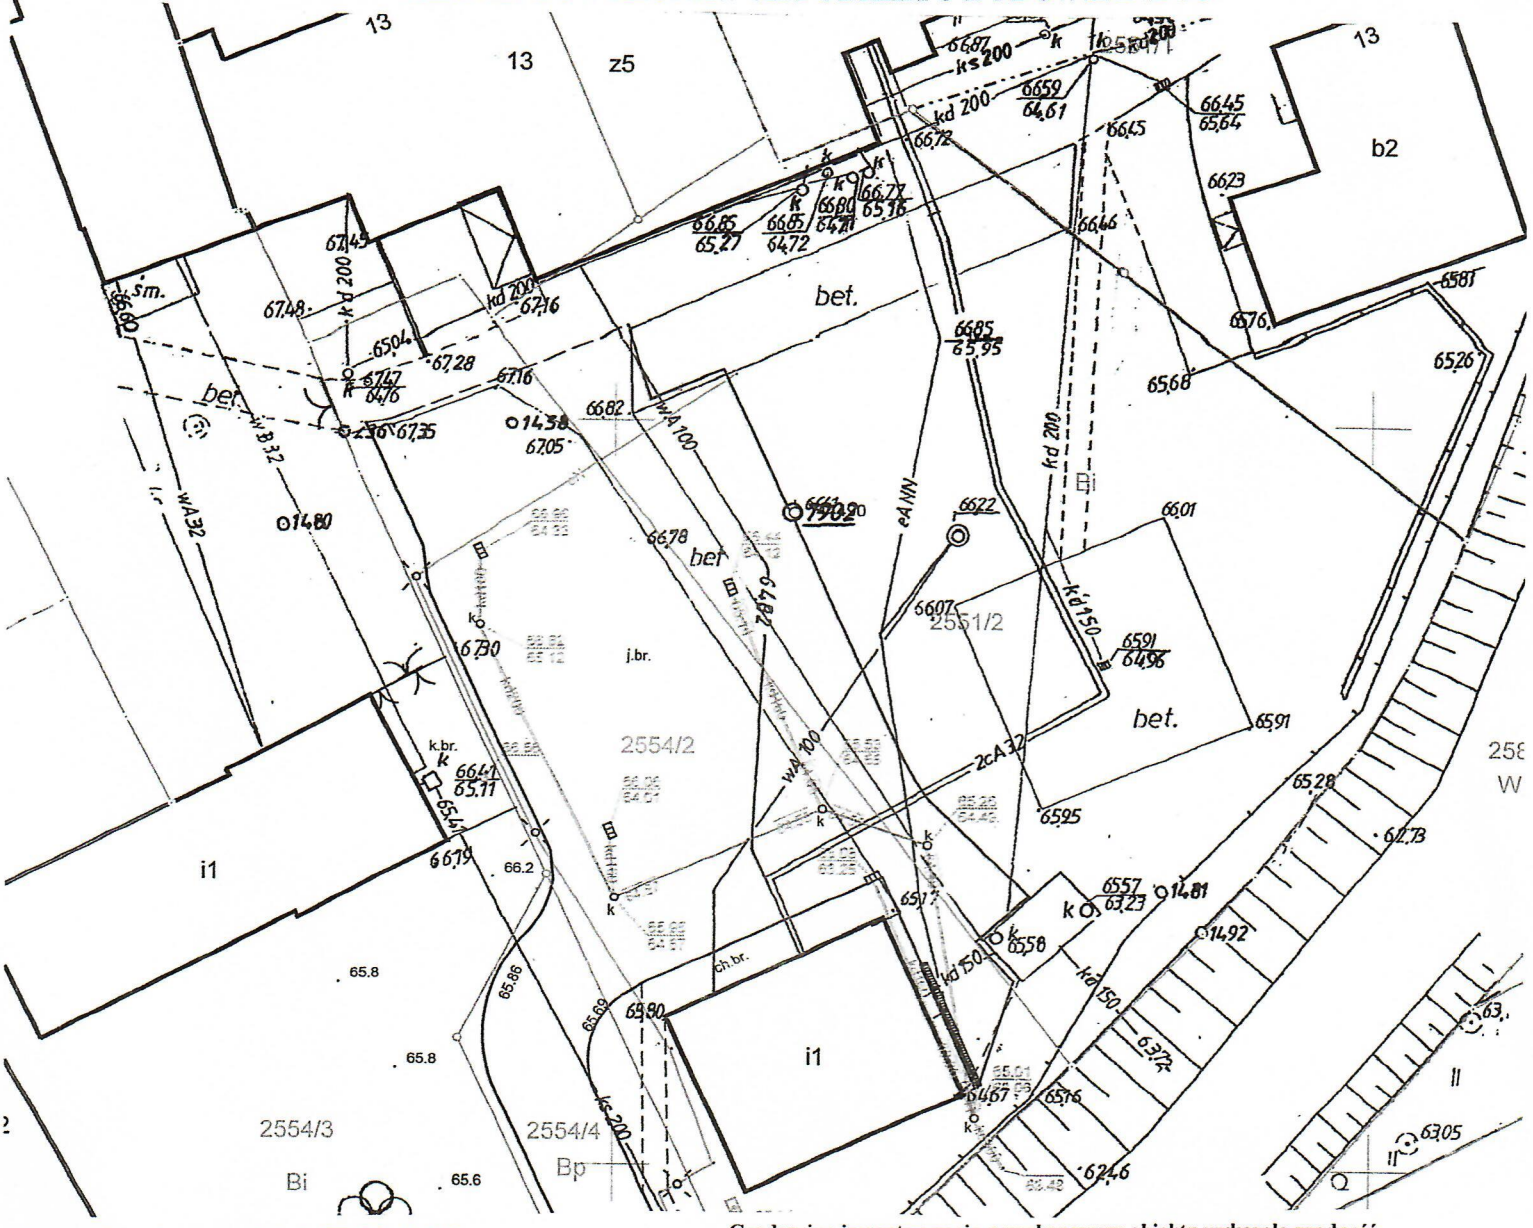

Stan aktualny na dzień ***07.11.2018***
Województwo: ***wielkopolskie***
Powiat ***: szamotulski***
Jednostka ewidencyjna : ***Szamotuły 302407_4***
Obręb ***: Szamotuły 0001***

Układ współrzędnych płaskich: ***PUWG 2000/15***
Układ wysokościowy: ***Kronsztadt 86***

Ark. 14 dz. wg. zasięgu
Rodzaj urządzenia : ***parking + sieci***

GK.6640.1.3175.2018

Wykonał:

inż.Krzysztof Gzyl
geodeta uprawniony **Nr 20958**
tel. 694 704 402

„KGmiar" Krzysztof Gzyl
ul. Dworcowa 39, 64-500 Szamotuły
NIP 787-184-30-18, e-mail: kgmiar@op.pl
tel. 694 704 402, www.kgmiar.pl

Geodezyjna inwentaryzacja powykonawcza obiektu wykazała zgodność usytuowania tego obiektu z projektem zagospodarowania działki.

Poświadcza się , że niniejszy dokument został opracowany w wyniku prac geodezyjnych i kartograficznych, których rezultaty zawiera operat techniczny złożony do ewidencji materiałów państwowego zasobu geodezyjnego i kartograficznego

inż.Krzysztof Gzyl
geodeta uprawniony **Nr 20958**
tel. 694 704 402

.....
(Imię , nazwisko i podpis osoby)